
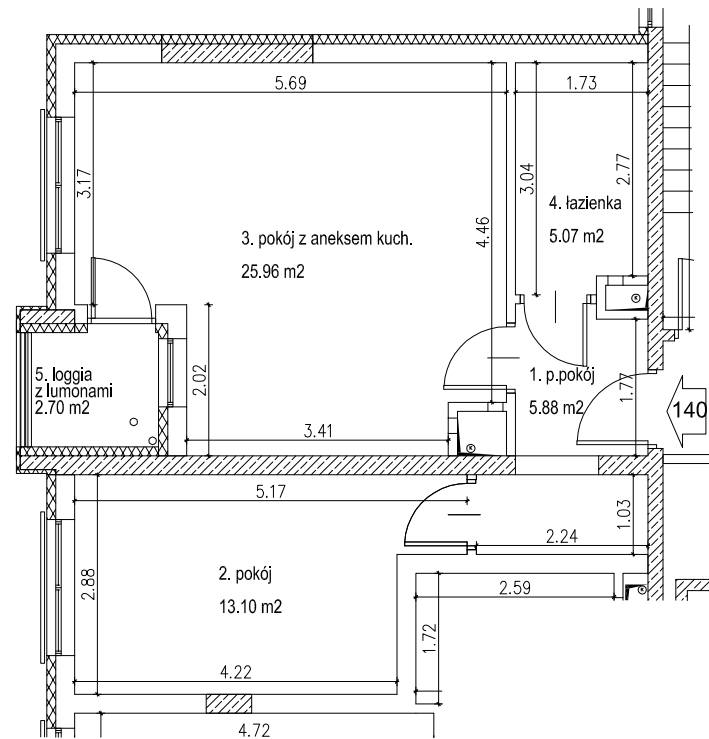


OBIEKT:  
 ZESPÓŁ MIESZKALNO-USŁUGOWY  
 Z GARAZEM PODZIEMNYM  
 Osiedle "Wilga VII - zadanie 8"  
 Warszawa-Godaw, ul. J. Nowaka Jeziorańskiego 6

RZUT 8 PIĘTRA

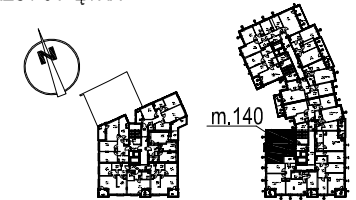

PIĘTRO	8
KLATKA	B
NR MIESZKANIA	140
LICZBA POKOI	2
POWIERZCHNIA	50,01m <sup>2</sup>

WYKAZ POWIERZCHNI

Nr pom.	Przeznaczenie	m <sup>2</sup>
1	Przedpokój	5,88
2	Pokój	13,10
3	Pokój z aneksem kuch.	25,96
4	Łazienka	5,07
<b>OGÓŁEM</b>		<b>50,01</b>
5	Loggia z lumonami	2,70 m <sup>2</sup>

Wymiary podano w metrach w świetle tynku.

SKALA 1 : 100

Wykonano w GEOKAD A. Dworecki  
 01-863 Warszawa, ul. Jasnorzewskiej 1/23

INWENTARYZACJA POWYKONAWCZA  
 LOKALI I POMIESZCZEŃ

Data opracowania: marzec 2016r.

Powierzchnia użytkowa lokalu wyliczona  
 zgodnie z normą PN-ISO 9836:1997