


OBIEKT:

BUDYNEK MIESZKALNY WIELORODZINNY "E" Z CZĘŚCIĄ USŁUGOWĄ  
W PARTERZE I GARAŻEM PODZIEMNYM  
na działce ew. nr 3/31 z obrębem 3-06-07  
ul. Jana Nowaka - Jeziorańskiego 11 w Warszawie, Praga-Południe

INWESTOR:

Spółdzielnia Mieszkaniowa "Orlik - Jantar"  
ul. Salamandry 3, 03-982 Warszawa

piętro(+1)

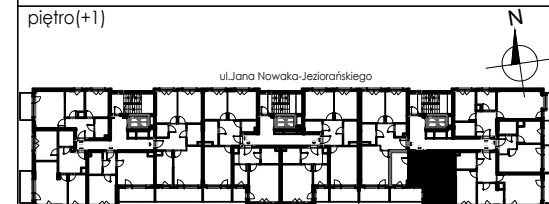

KLATKA	3
KONDYGNACJA	2
NR MIESZKANIA	56
LICZBA POKOI	2
POWIERZCHNIA	41,06m <sup>2</sup>

lokal 56

Nr	PRZEZNACZENIE	m <sup>2</sup>
1	Przedpokój	5,01
2	Łazienka	4,28
3	P. Dzienny+Aneks Kuch.	22,48
4	Sypialnia	9,29
OGÓŁEM		41,06
5	Taras	7,53
6	Taras Zielony	6,93

Data opracowania: Czerwiec 2021

Skala 1:100 wymiary podano w metrach

wykonawca:

GEO-PIX Robert Pisarek  
05-800 Pruszków, ul. Błiska 4

INWENTARYZACJA POWYKONAWCZA  
LOKALU 56

powierzchni użytkowa lokalu wyliczona zgodnie z normą:  
PN-ISO 9836:1997