


INWENTARYZACJA POWYKONAWCZA



ul. Nasturcji 10A, Nowa Wola

1	Komunikacja	2.27m ²
2	Wiatrołap	2.32m ²
3	Pokój	9.12m ²
4	Łazienka	6.21m ²
5	Komunikacja	7.87m ²
6	WC	1.27m ²
7	Pokój	13.77m ²
8	Pokój + kuchnia	31.58m ²
9	Pokój	11.00m ²
10	Pokój	14.59m ²
11	WC	1.34m ²
12	Komunikacja	5.70m ²
13	Łazienka	4.63m ²
14	Klatka schodowa	3.91m ²
15	Pokój + kuchnia	37.11m ²
Powierzchnia parteru i piętra		152.69m ²

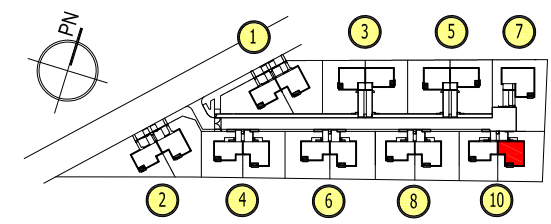

Inwentaryzacja Powykonawcza wykonana jest zgodnie z zasadami określonymi w normie PN-ISO 9836:1997 oraz z przepisami Rozporządzenia Ministra Transportu, Budownictwa i Gospodarki Morskiej w sprawie szczegółowego zakresu i formy projektu budowlanego z dnia 25 kwietnia 2012 r., zgodnie z art. 57 ust. 1 a Prawa budowlanego.

inwestor : **EDinvest s.a.**

ul. Bora Komorowskiego 35 lok.218
03-982 Warszawa